


PLANS DE RECOLEMENT

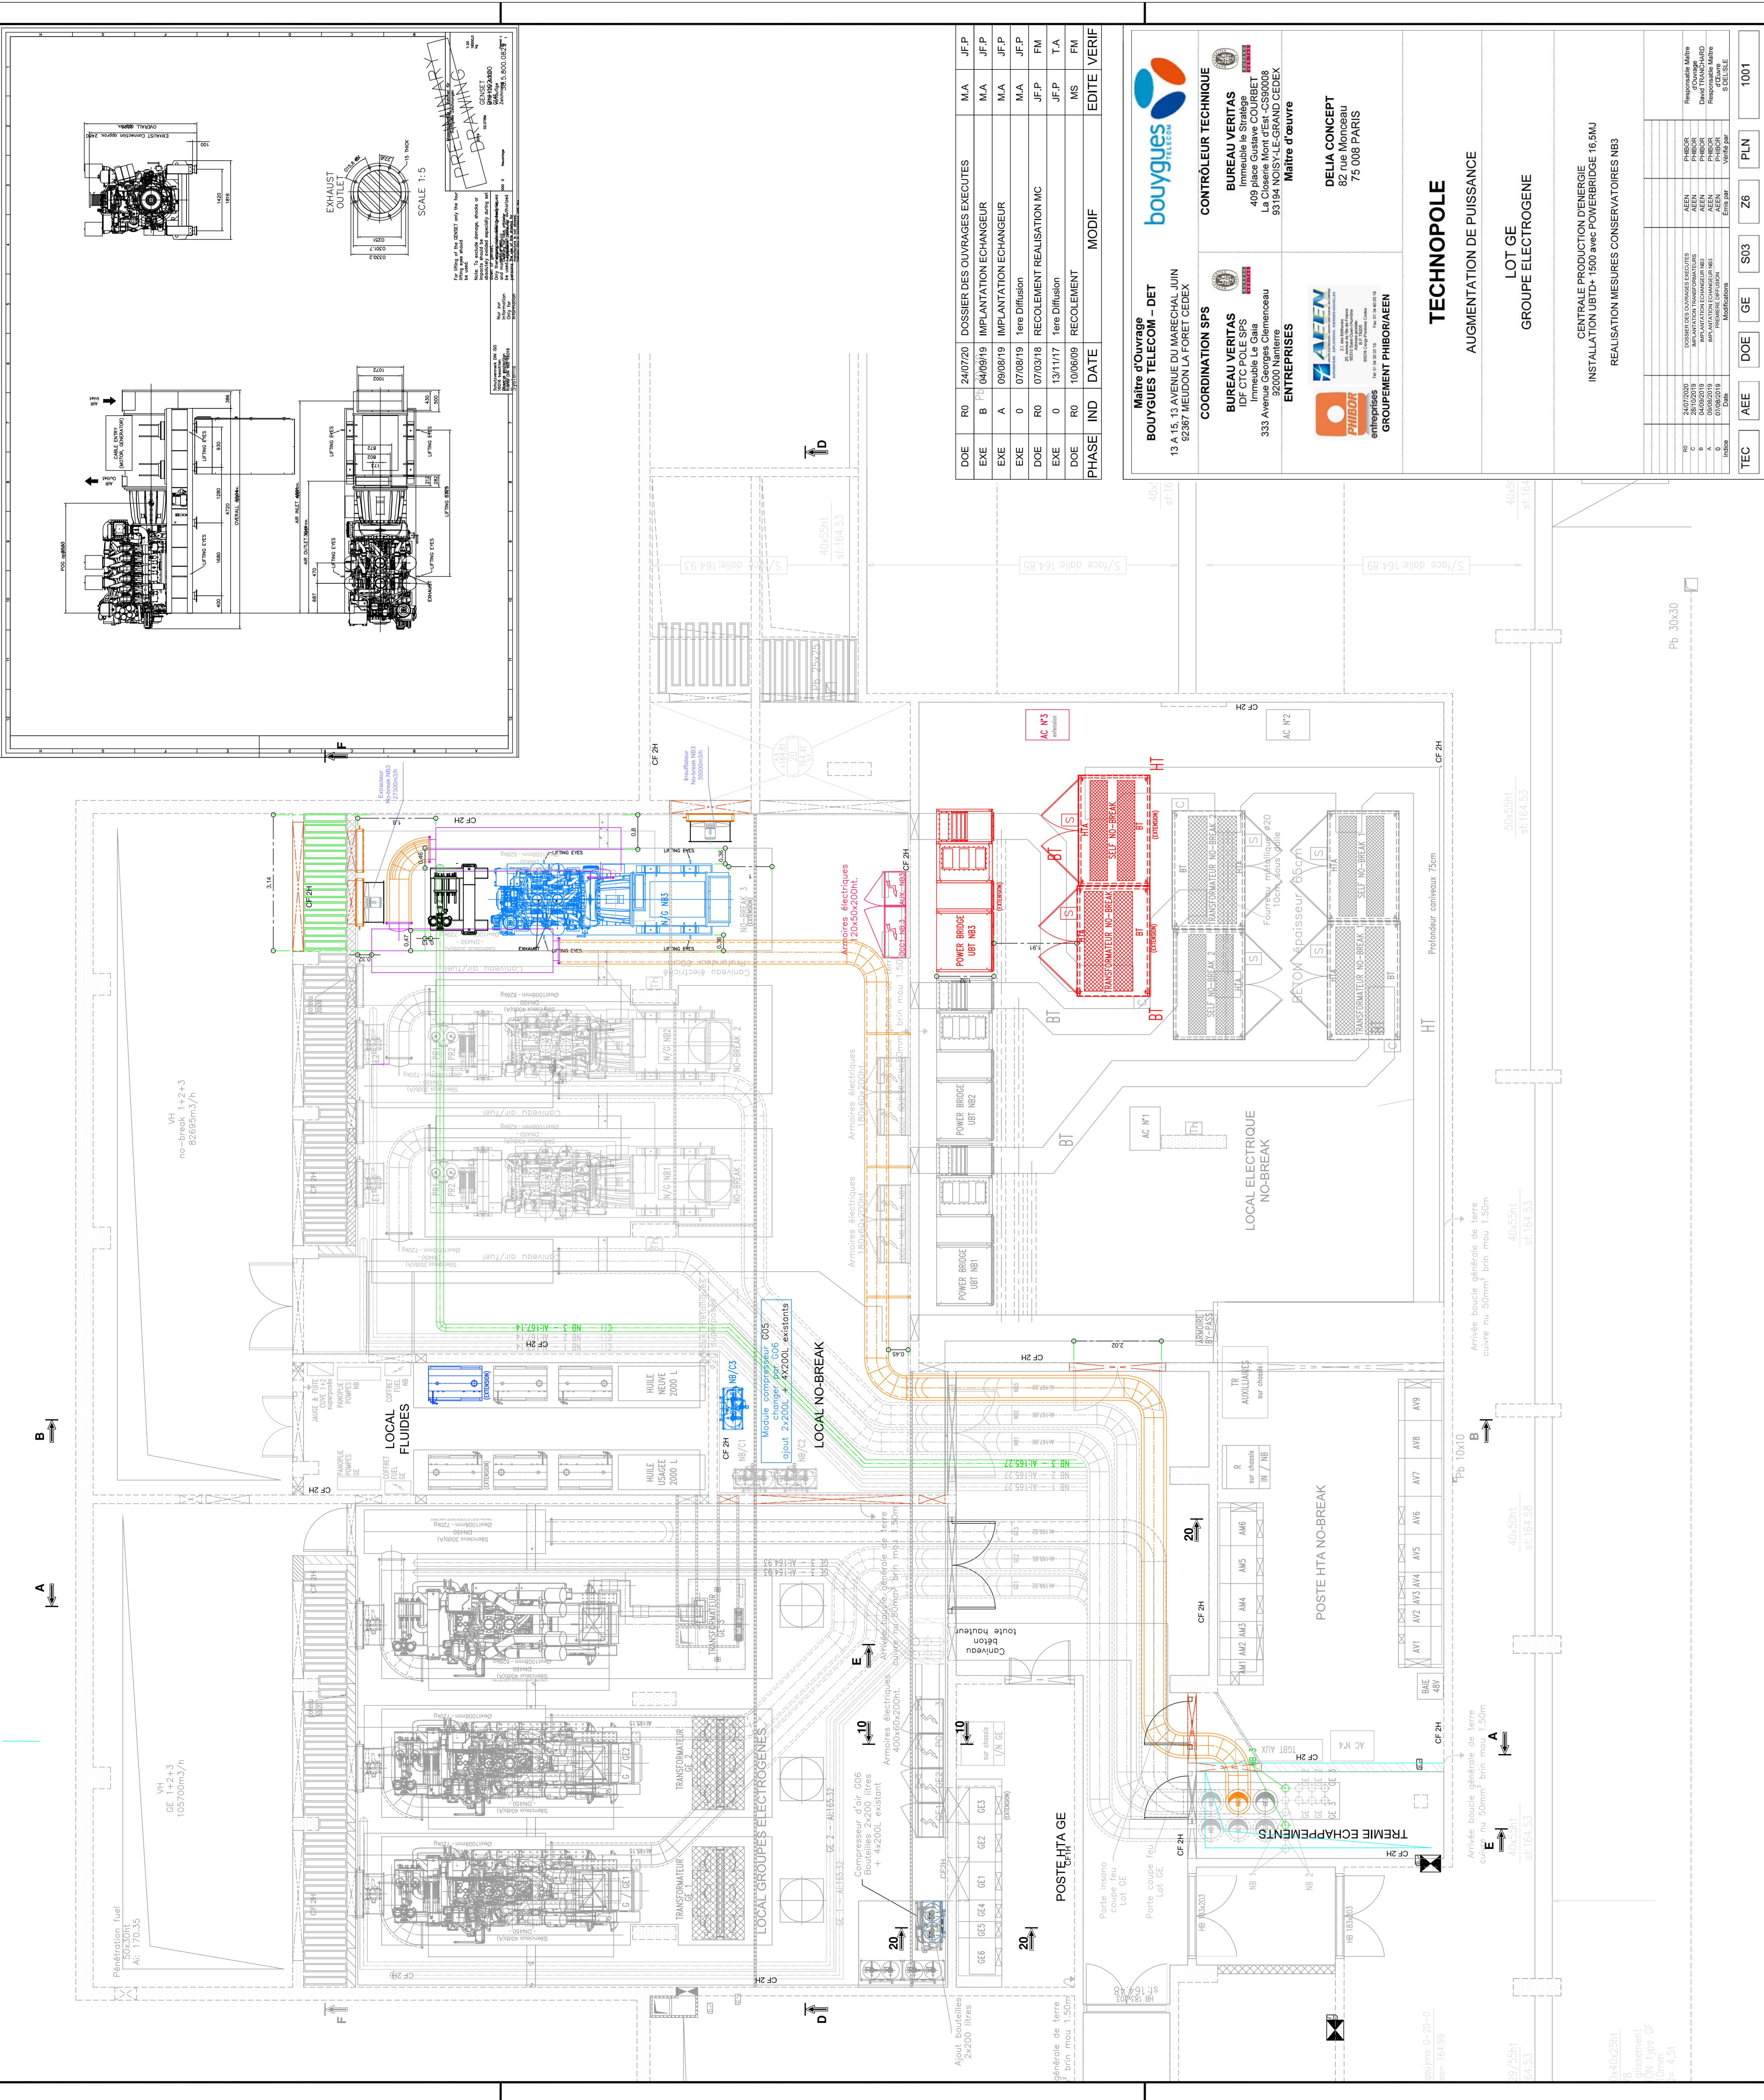

DOE	RO	DATE	DOSSIER DES OUVRAGES EXECUTES	M.A	J.F.P
EXE	B	04/09/19	IMPLANTATION ECHANGEUR	M.A	J.F.P
EXE	A	08/09/19	IMPLANTATION ECHANGEUR	M.A	J.F.P
EXE	0	07/09/19	tere Diffusion	M.A	J.F.P
EXE	0	07/09/18	RECOLEMENT REALISATION MC	J.F.P	FM
EXE	0	13/11/17	tere Diffusion	J.F.P	TA
DOE	RO	10/08/09	RECOLEMENT	MS	FM

PHASE	IND	DATE	MODIF	EDITE	VERIF

Maitre d'Ouvrage
BOUYGUES TELECOM - DET
13 A 15 AVENUE DU MARECHAL JUN
92367 MEUDON LA FORET CEDEX

COORDONATEUR SPS
BUREAU VERITAS
IDF CTC POLE SPS
Immeuble Le Chai
333 Avenue du Carroureau
92000 Nanterre

ENTREPRISES
ENTREPRISE PHIBORAEEN

CONTRÔLEUR TECHNIQUE
BUREAU VERITAS
Immeuble le Stratège
409 place Goussier
La Courbevoie cedex 92008
83194 NOISY-LE-GRAND CEDEX
Maitre d'oeuvre

DELIA CONCEPT
82 rue Monceau
75008 PARIS

TECHNOPOLE					
AUGMENTATION DE PUISSANCE					
LOT GE					
GROUPE ELECTROGENE					
CENTRALE PRODUCTION D'ENERGIE 16.5MJ					
INSTALLATION UB/D+ 1500 avec POWERBRIDGE 16.5MJ					
REALISATION MESURES CONSERVATOIRES NB3					

TEC	AAE	DOE	GE	S03	Z6	PLN	1001

REVISIONS:
N° REVISIONS
DE
DATE
DESCRIPTION

PREPARE PAR
VERIFIE PAR
AVALISE PAR
VALIDE PAR

PROJETANT
PROJETANT
PROJETANT
PROJETANT

DESIGNER
DESIGNER
DESIGNER
DESIGNER

Pb 30-20

Pb 10-40



Arrivées bouches électriques de terre
couverts en 50mm² brin mou 1.50m

Arrivées bouches électriques de terre
couverts en 50mm² brin mou 1.50m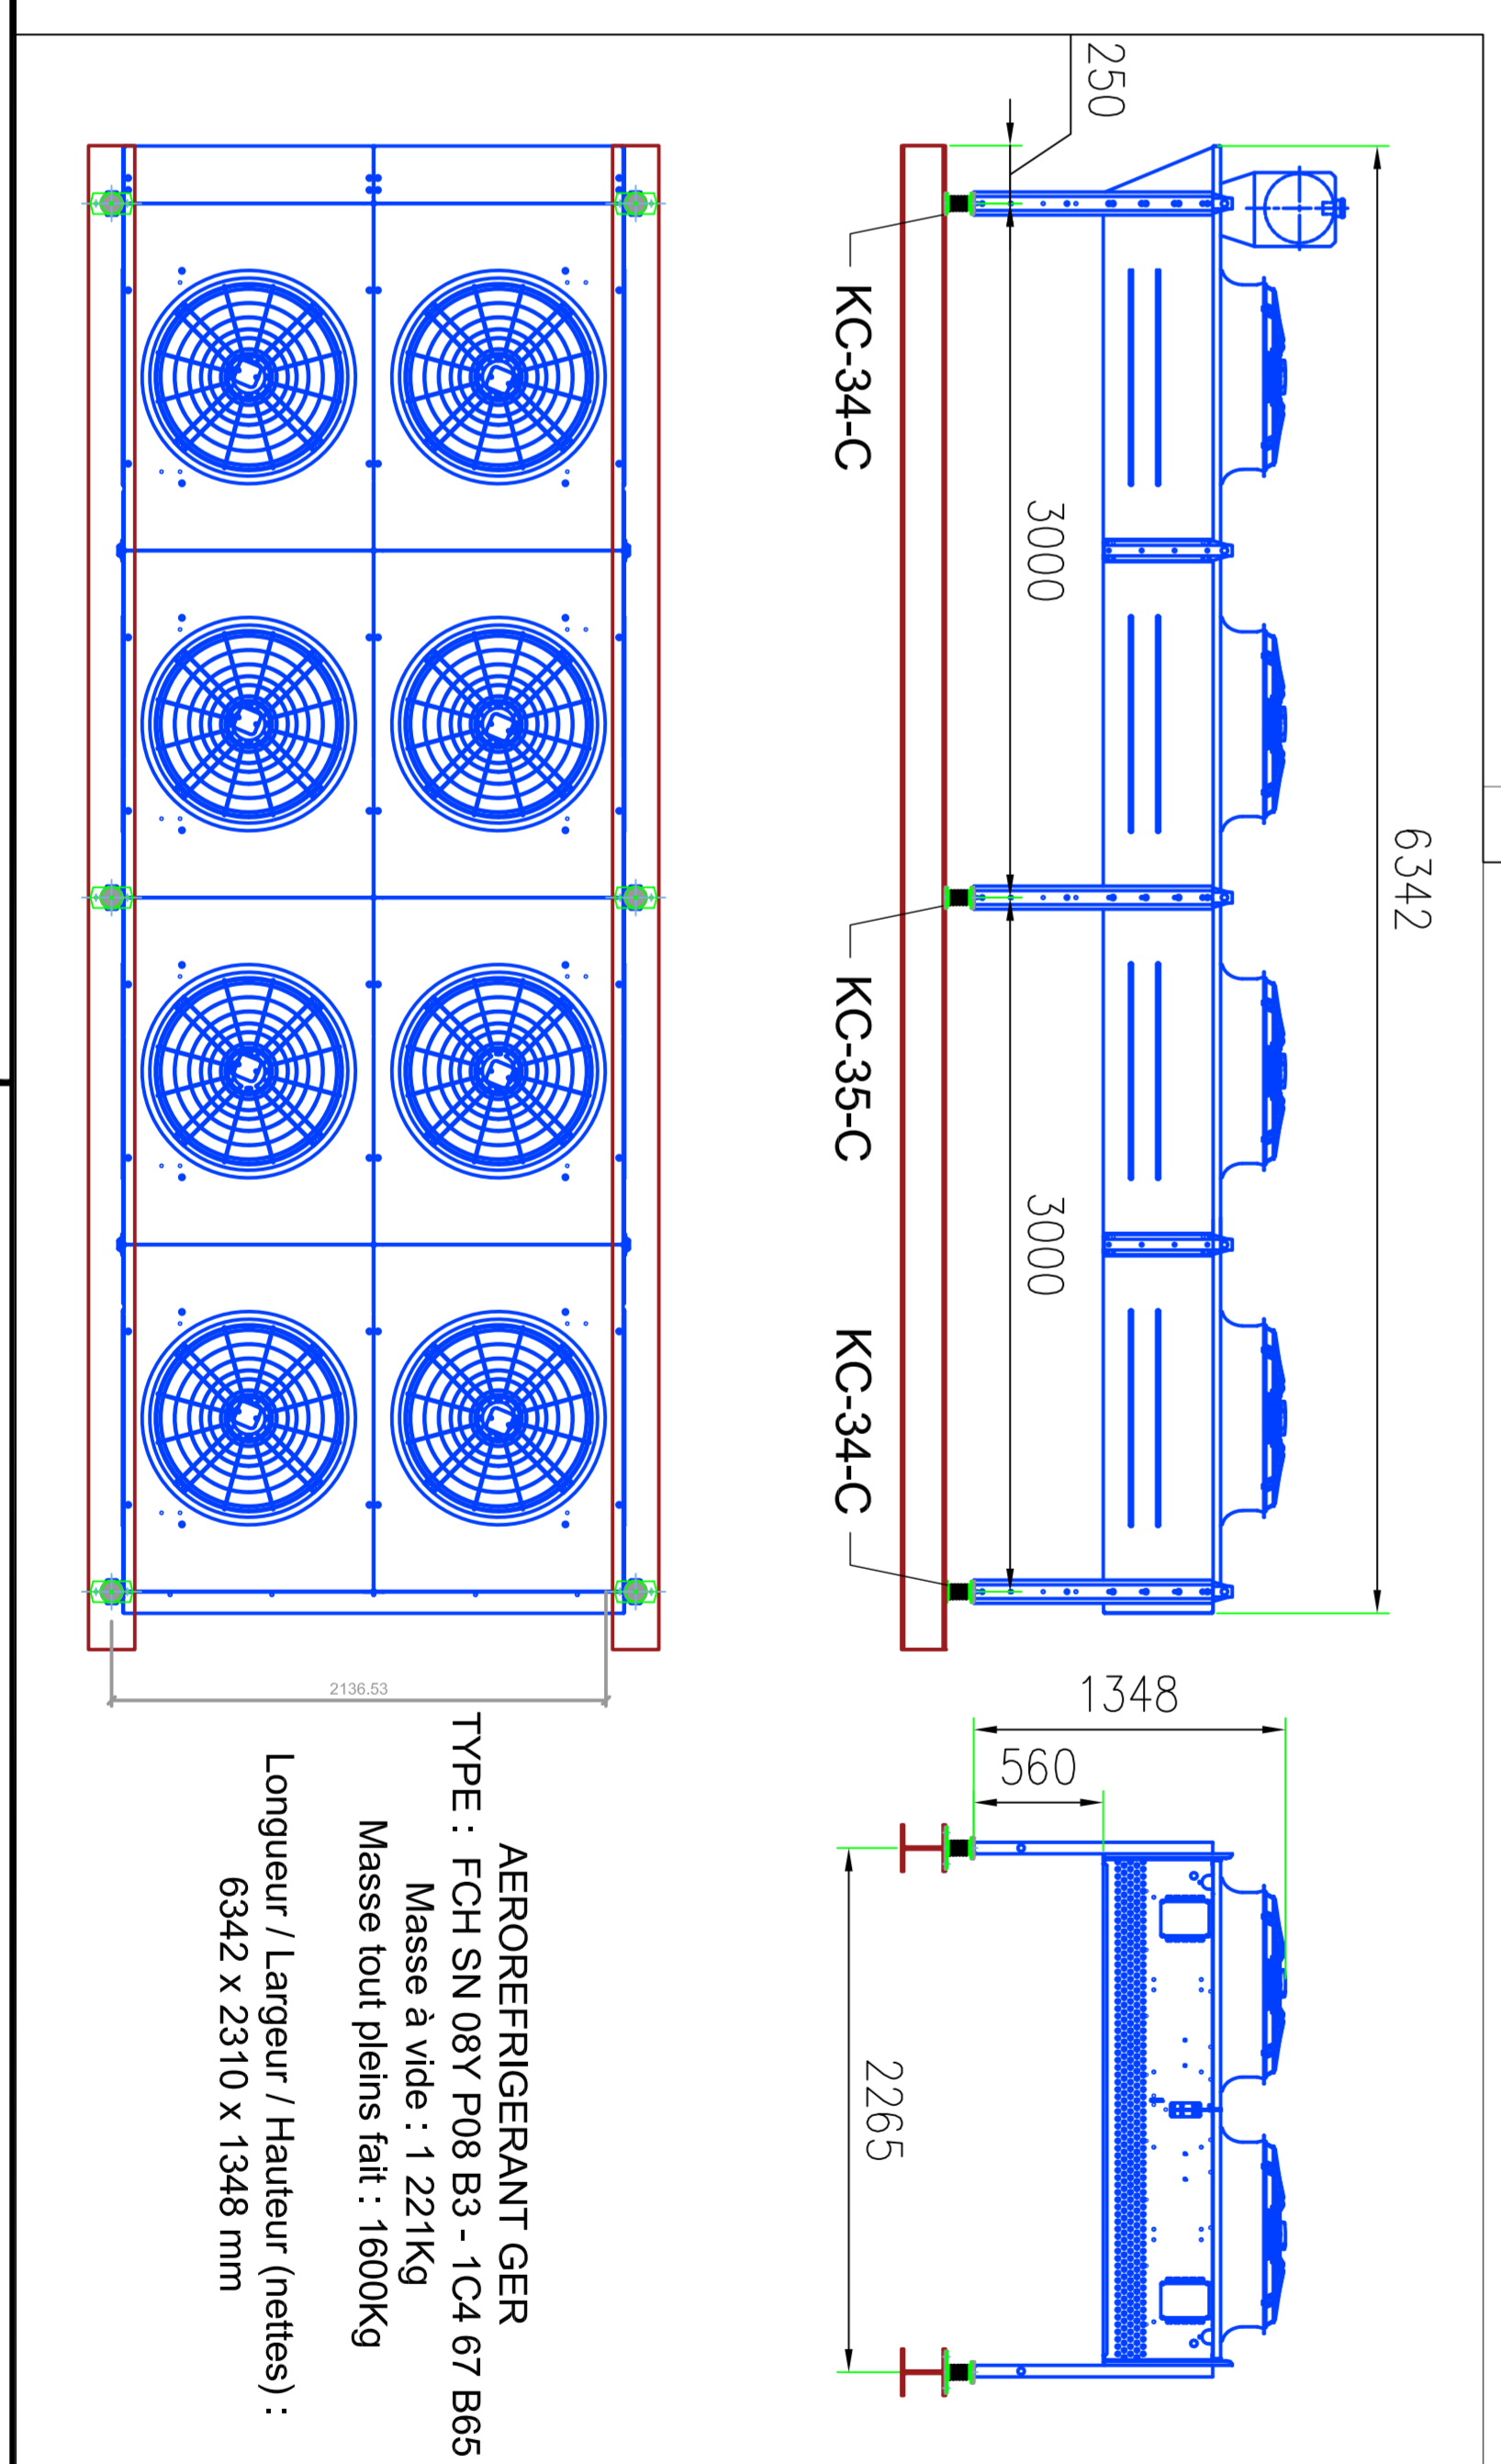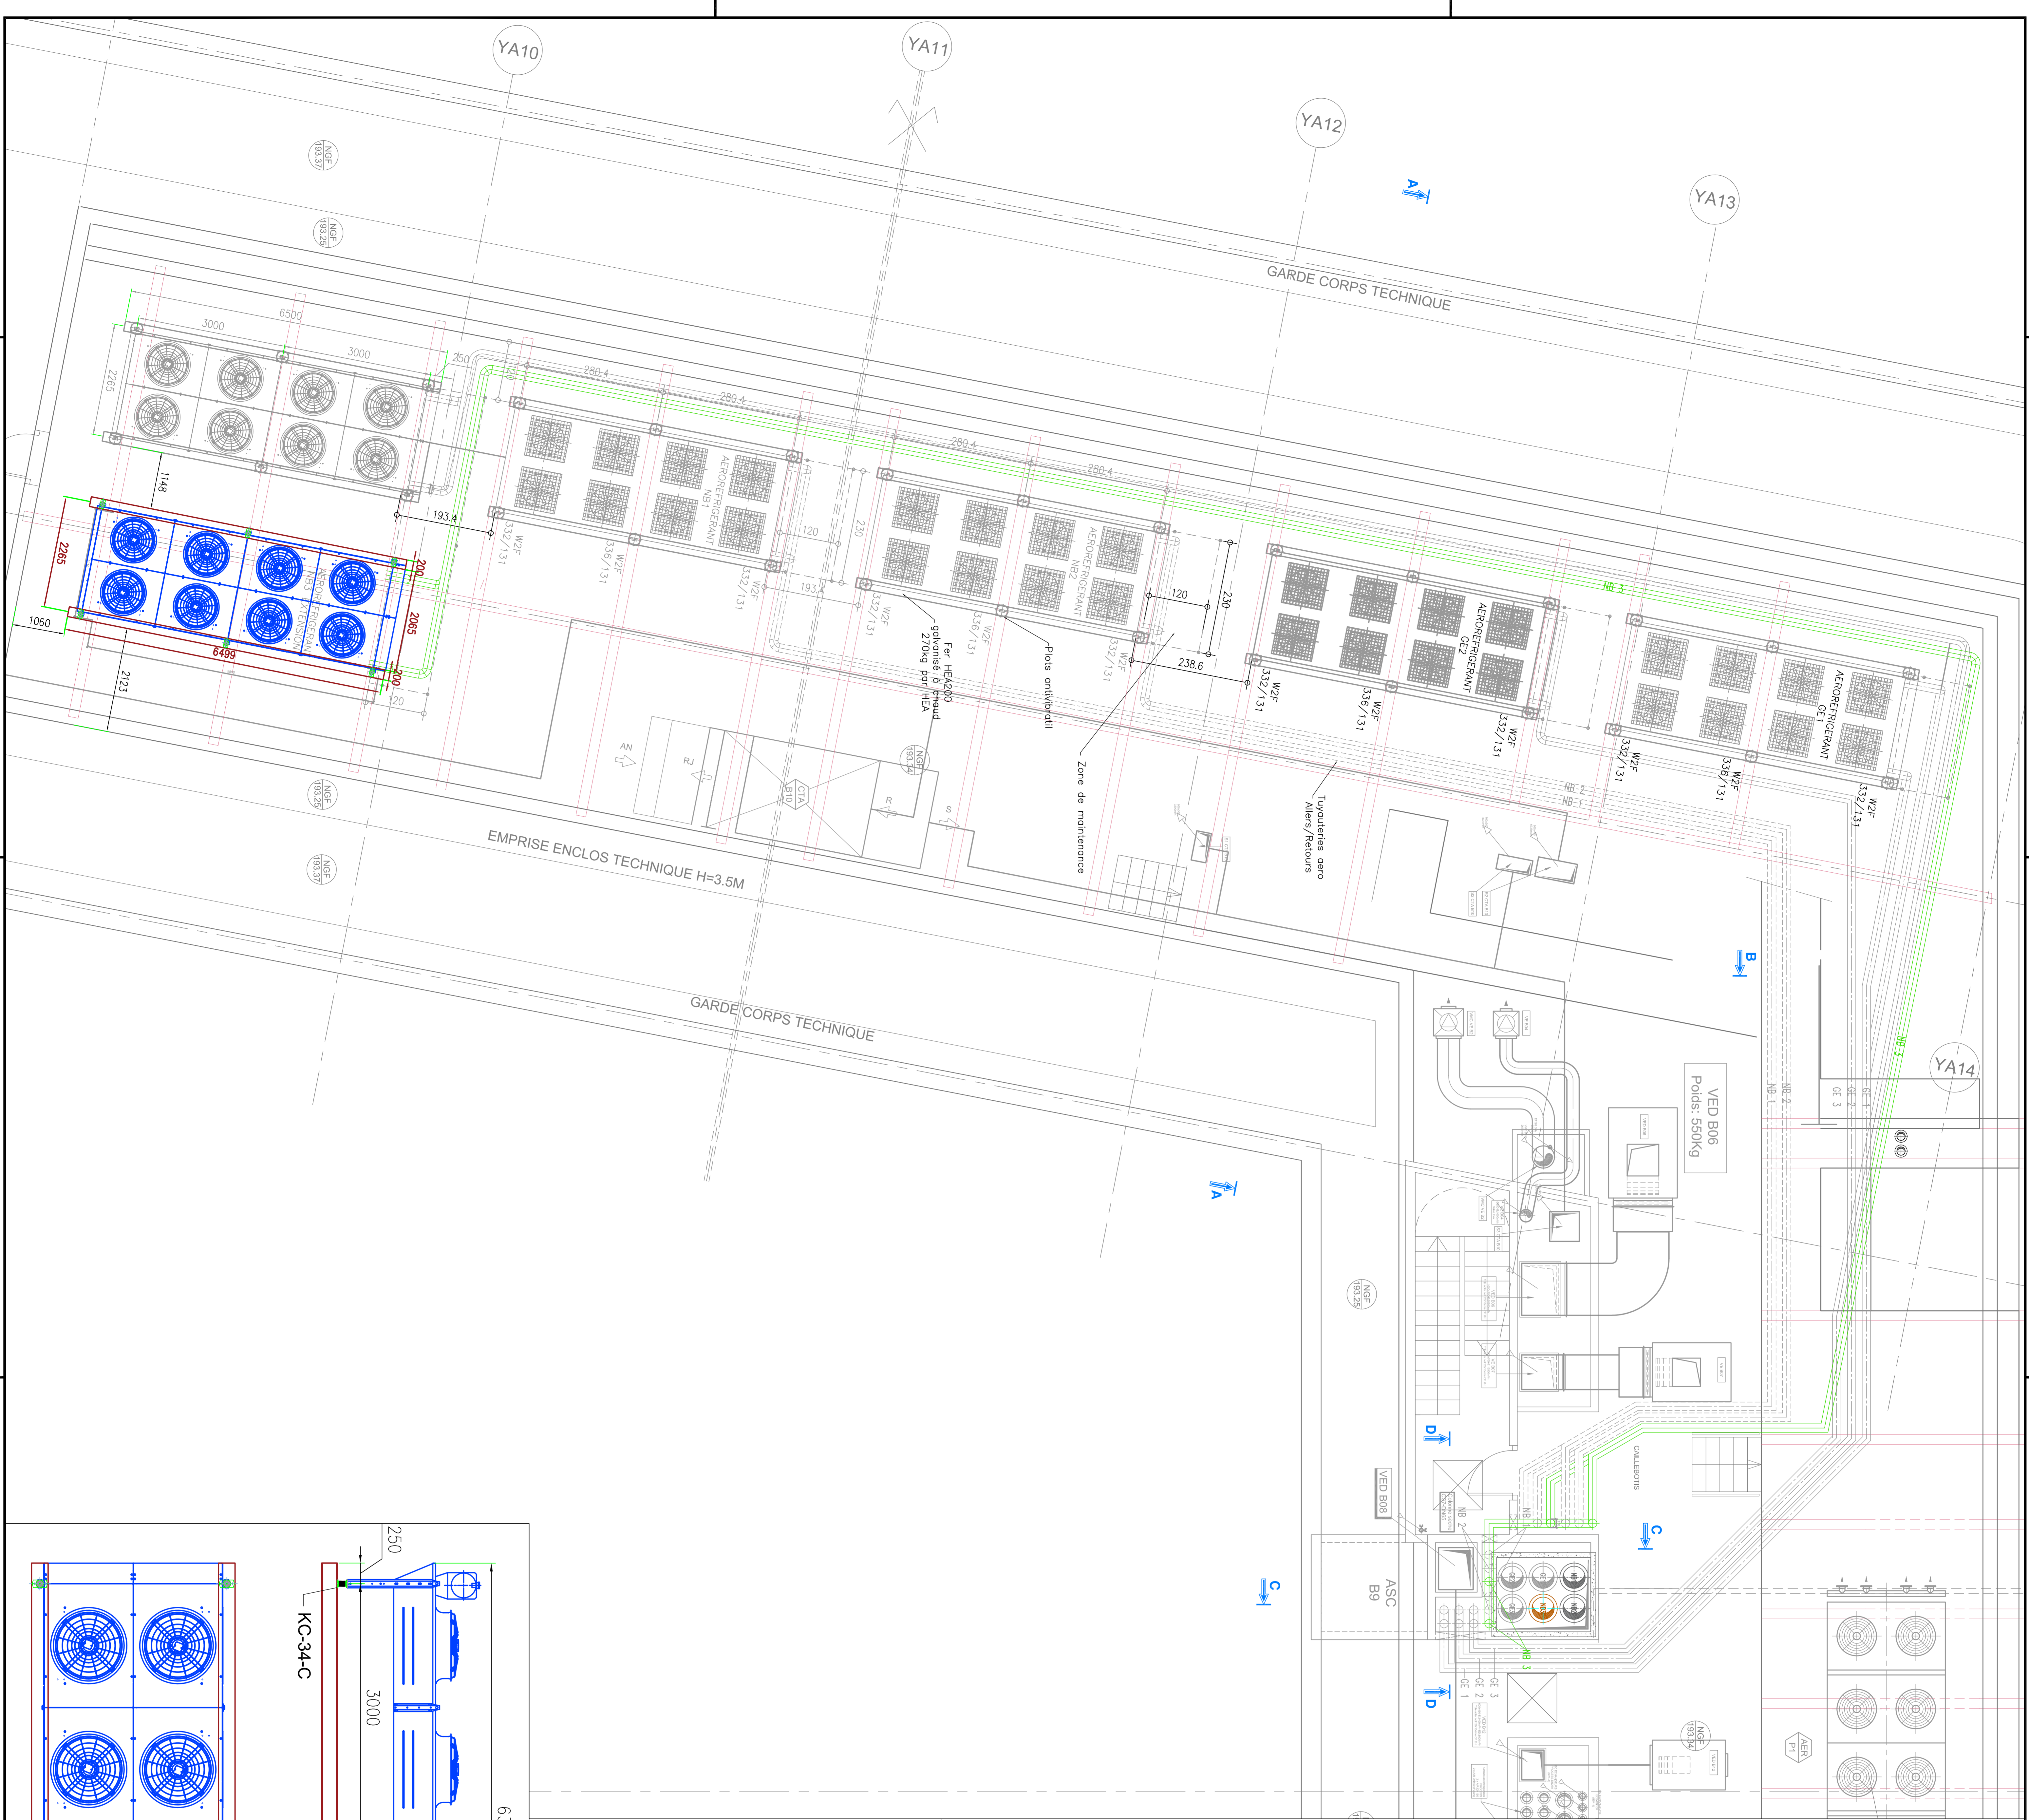

AEROREFRIGERANT GER
 TYPE : FCH SN 08Y P08 B3 - 1C4 67 B65
 Masse à vide : 1 221Kg
 Masse tout pleins fait : 1600Kg
 Longueur / Largeur / Hauteur (nettes) :
 6342 x 2310 x 1348 mm


TEC	AEE	DOE	GE	R03	Z6Z8	PLN	1003
-----	-----	-----	----	-----	------	-----	------

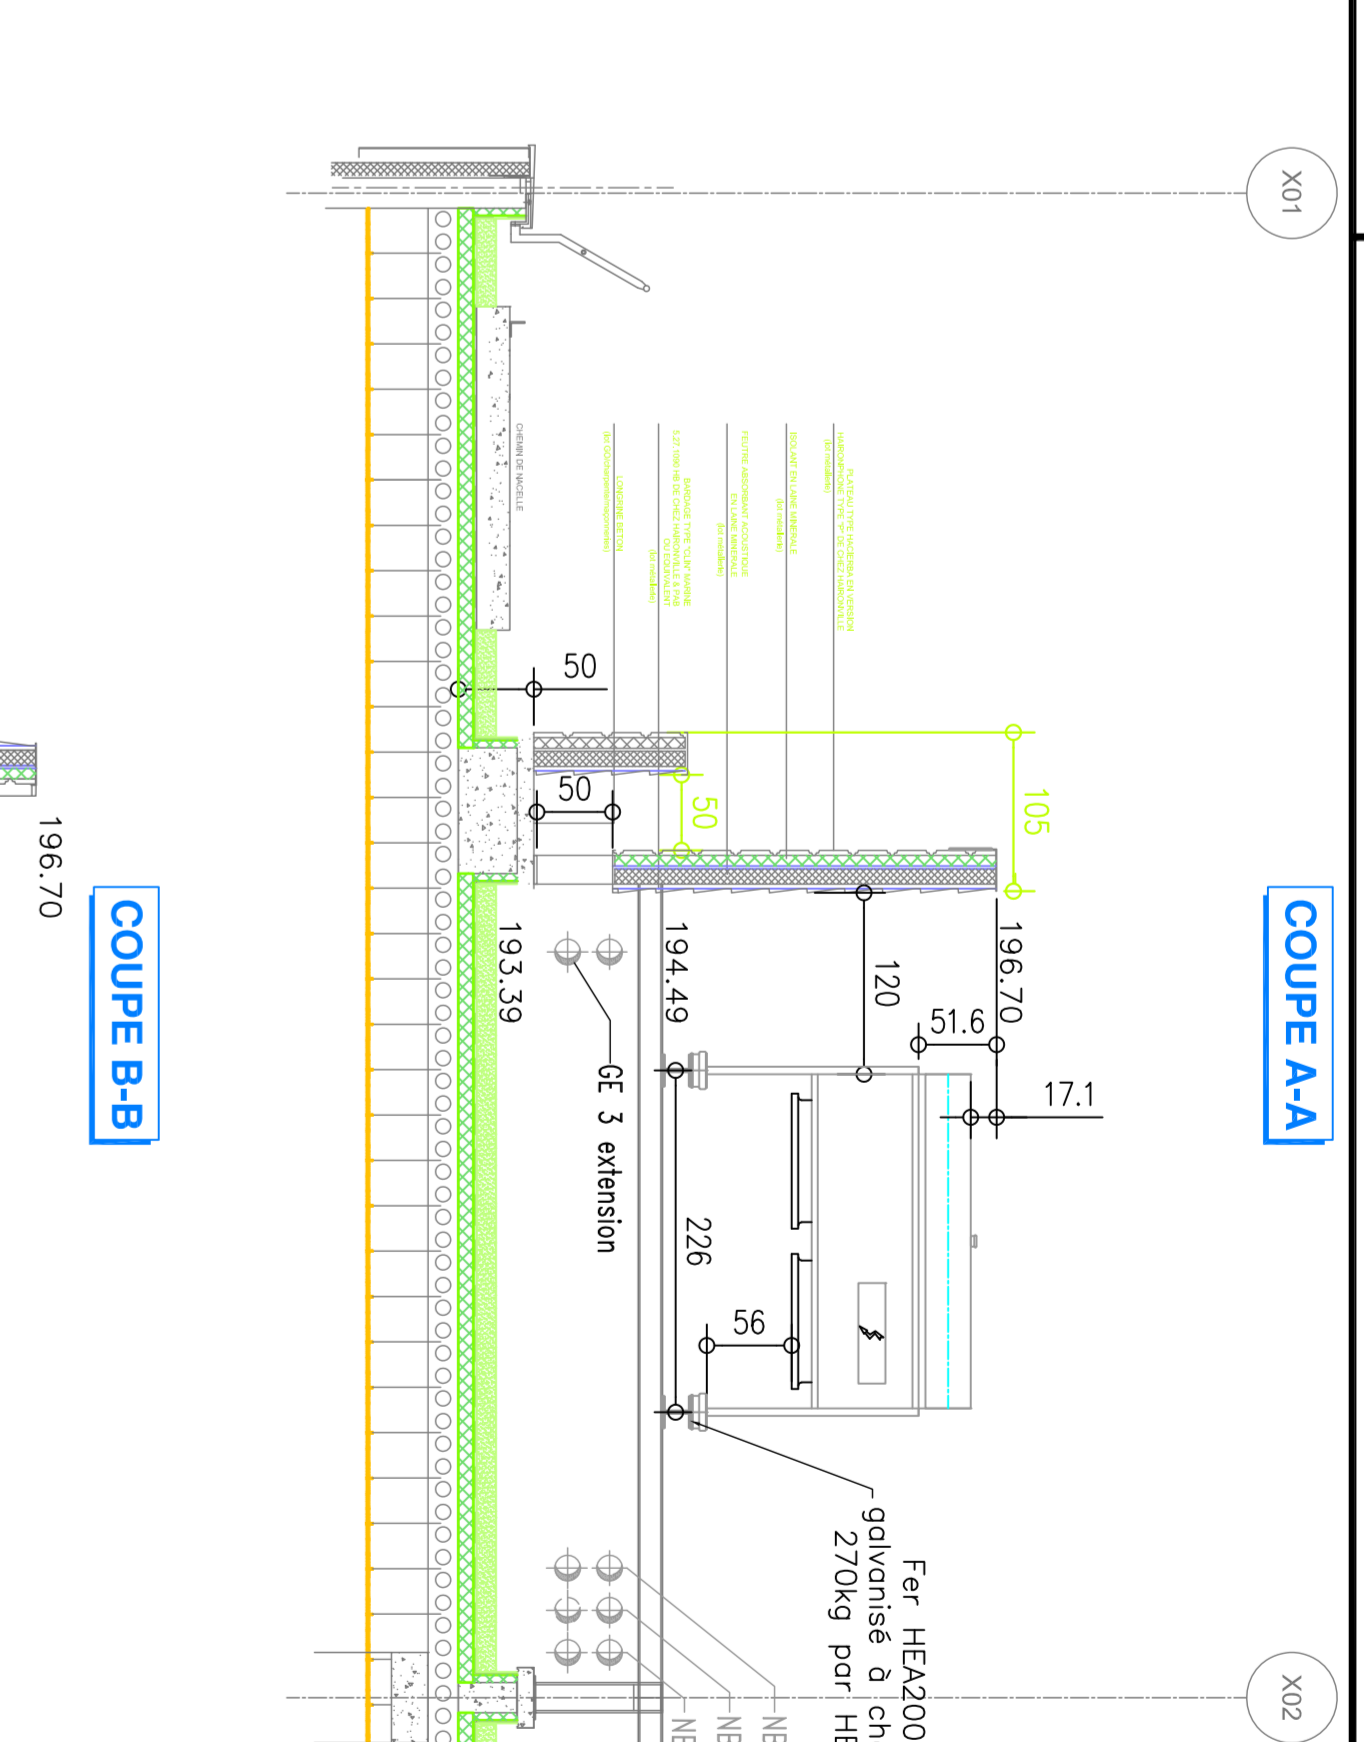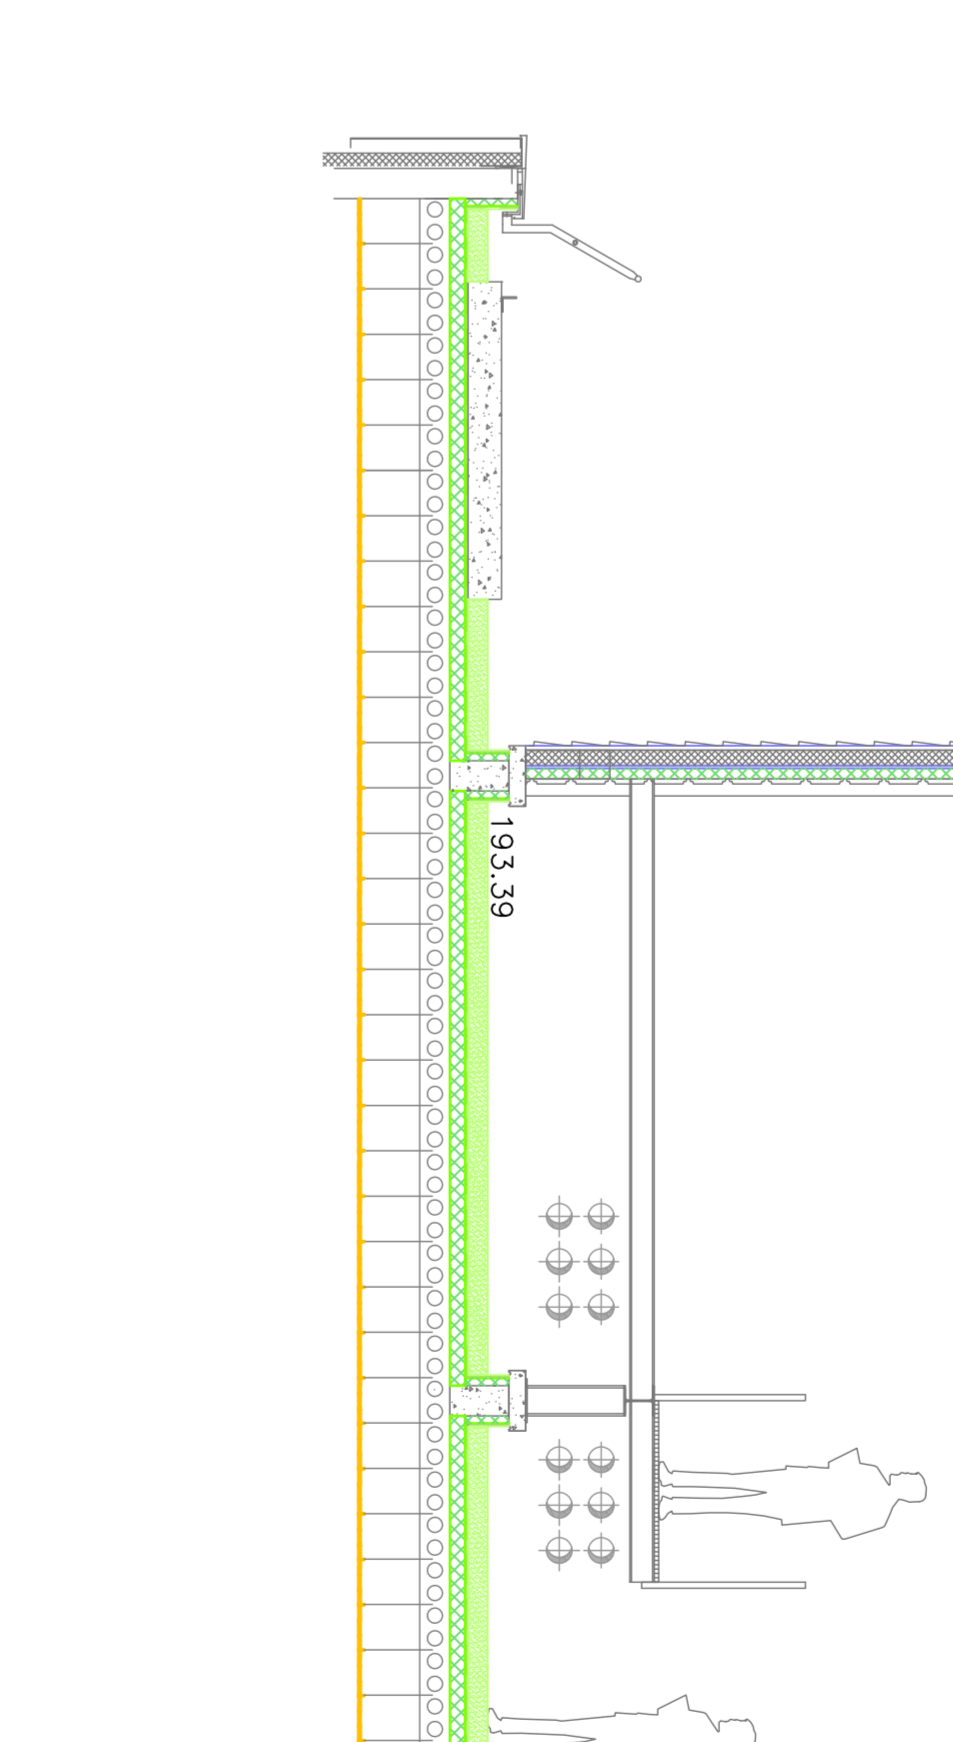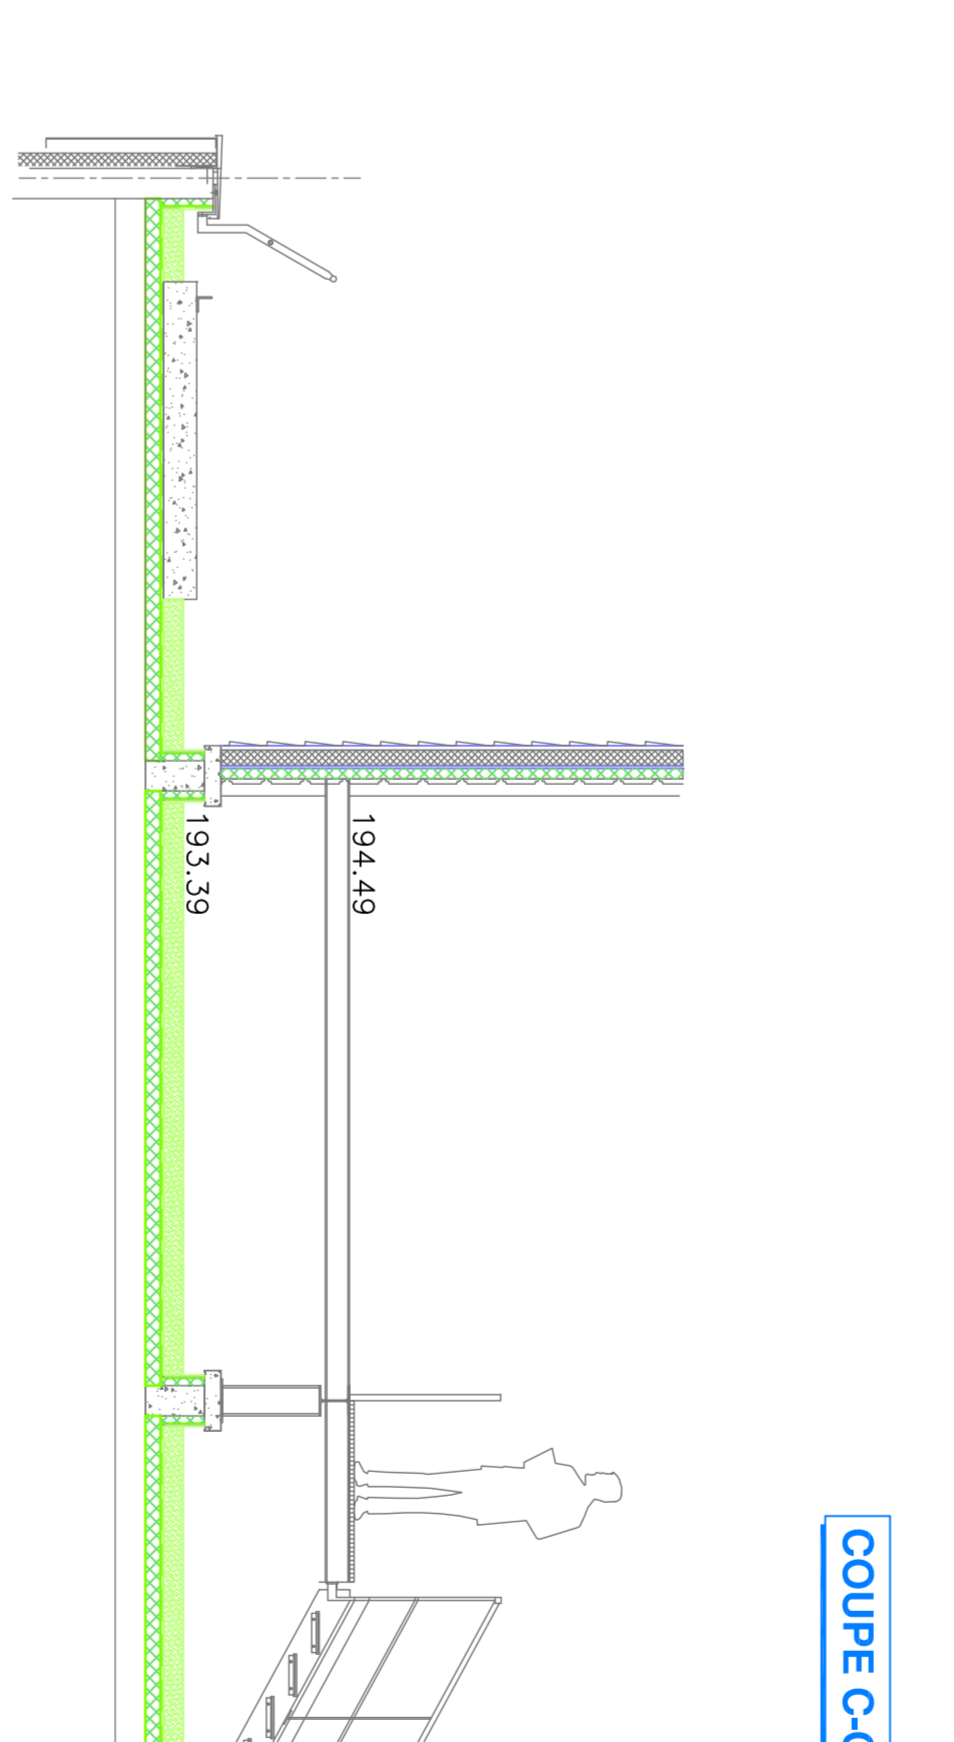 

DOE	R0	24/07/20	DOE REALISATION MC NB3	MA	JF-P
EXE <td>A</td> <td>01/09/19</td> <td>EXE REALISATION MC NB3 déviation réseau eau</td> <td>MA</td> <td>JF-P</td>	A	01/09/19	EXE REALISATION MC NB3 déviation réseau eau	MA	JF-P
DOE <td>R0</td> <td>07/03/18</td> <td>DOE REALISATION MC GE3</td> <td>JF-P</td> <td>JF-P</td>	R0	07/03/18	DOE REALISATION MC GE3	JF-P	JF-P
EXE <td>0</td> <td>18/09/17</td> <td>REALISATION MC - GER</td> <td>JF-P</td> <td>FM</td>	0	18/09/17	REALISATION MC - GER	JF-P	FM
DOE <td>0</td> <td>22/06/09</td> <td>RECOLLEMENT</td> <td>MS</td> <td>FM</td>	0	22/06/09	RECOLLEMENT	MS	FM
EXE <td>G</td> <td>29/10/08</td> <td>Mise à jour 'randonne' structure + HEA sans dalle</td> <td>MS</td> <td>FM</td>	G	29/10/08	Mise à jour 'randonne' structure + HEA sans dalle	MS	FM
EXE <td>F</td> <td>22/10/08</td> <td>Mise à jour 'randonne' structure + HEA sans dalle</td> <td>MS</td> <td>FM</td>	F	22/10/08	Mise à jour 'randonne' structure + HEA sans dalle	MS	FM

Maitre d'Ouvrage
BOUYGUES TELECOM - DET
 13 A, 15, AVENUE DU MARCHEL, JUN
 92367 MEUDON LA FORET CEDEX

COORDINATEUR SPS
BUREAU VERITAS
 ID# CTC POLE SPS
 Immeuble Le Clos
 333 Avenue de la République
 92000 Nanterre

ENTREPRISES
ZAELN
 ENTREPRISES
 GROUPEMENT PHIBORALEN

CONTRÔLEUR TECHNIQUE
BUREAU VERITAS
 Immeuble le Stratege
 405 place Gustave Courbet
 La Courbe-Val
 93194 NOISY-LE-GRAND CEDEX

Maitre d'œuvre
DELIA CONCEPT
 62 rue Moncaul
 75 008 PARIS

TECHNOPOLE
 AUGMENTATION DE PUISSANCE
 LOT GE
 GROUPE ELECTROGENE
 CENTRALE PRODUCTION ENERGIE
 REALISATION MESURES CONSERVATIONES NB3
 INSTALLATION DRV COOLER EN TOITURE

