


- ARROSAGE**
- RESEAU GOUTTEURS
 - FOURREAU D'ALIMENTATION EN EAU Ø50
 - GOUTTEUR IN LINE
 - FOURREAU PVC Ø 50
 - TUYERE Pro-spray - Hauteur 0.10 m - Portée 5.00 m
 - TURBINE 120 - portée 7.00 m
 - BOUCHE A EAU
 - REGARD + ELECTROVANNE
- Gazon
 - Plantation
 - Dallage
 - Stabilisé
 - Graviers
- Zone travaux d'arrosage en attente (non réalisés pour le moment)

BOUYGUES IMMOBILIER
 1121 avenue de la République
 92086 NEUILLY SUR SEINE Cedex
 Tél. : 33 1 42 62 22 22

**Immeuble de bureaux
 TECHNOPOLE**
 1121 avenue de la République
 92086 NEUILLY SUR SEINE Cedex

Valade & Pistre architectes
 11 rue de la République
 92086 NEUILLY SUR SEINE Cedex
 Tél. : 33 1 42 62 22 22

DUFAR-MANDRE Paysage
 Route de Coisy - 9235
 77173 Chivy Coisy
 Tél. 01 60 82 20 20
 paysage@dufar-mandre.fr

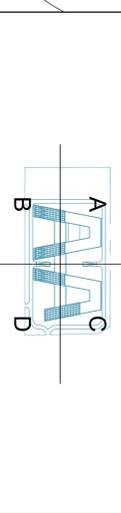

PLAN DE RECOLEMENT
PLAN-D'ARROSAGE

DATE	PROJ.	DMA	401	040	TZ	001	000
Echelle: 1/200							