

- Gazon renforcé sur fond de forme
- Gazon renforcé sur étanchéité
- Gazon
- Plantation
- Dalage
- Stabilisé
- Gravier


Immeuble de bureaux
TECHNOPOLE
 11,21 avenue du Marché aux
 92386 MEUDON LA FORET Cedex

MATRISE D'OUVRAGE
Bouygues Immobilier
 150, route de la Reine, F-92513 Boulogne-Billancourt CEDEX
 tél. +33 1.33.63.22.00

MATRISE D'ETUDE
Valode & Pistre architectes
 BET FACADE : BR CONSULTANT BET CUISINE : SYSTAL
 ECONOMISTE LOTS ARCH : AEI BET ETUDES DE TRAFIC : ACTIS
 BET FLOIERS : BARBADEL SECURITE : DELIA CONCEPT
 BET STRUCTURE : SCYNA 4 BET VRD : VATEC
 COORDINATION ETUDES : COTEREA MOE EXECUTION : COTEREA
 BET MOE : OTH ENVIRONNEMENT INSTAL. CLASSEES : VERITAS
 ECONOMISTE : ARCOBA ROPE SEMAPHORES
 BUREAU DE CONTROLE : VERITAS ACUSTIQUE : LASA
 COORDINATION SPIS : VERITAS PAYSAGISTE : RAYNA

EMETTEUR DU DOCUMENT

 Route de Cossigny - RD35
 Lieu-dit "La Pépinière" - SP25
 77173 Chevry-Cossigny
 Tél 01 60 62 55 30
 paysage@dufaymandre.fr

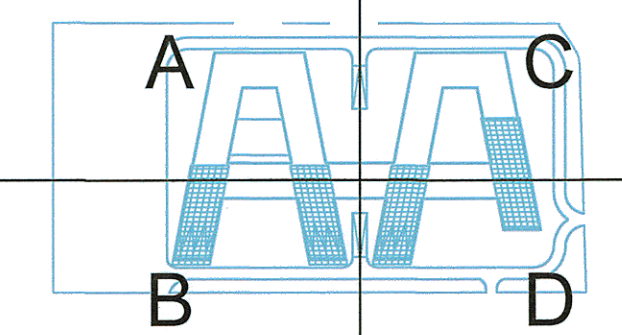

MISSION
PLAN DE RECOLEMENT

TITRE
PLAN-DE-REVETEMENTS