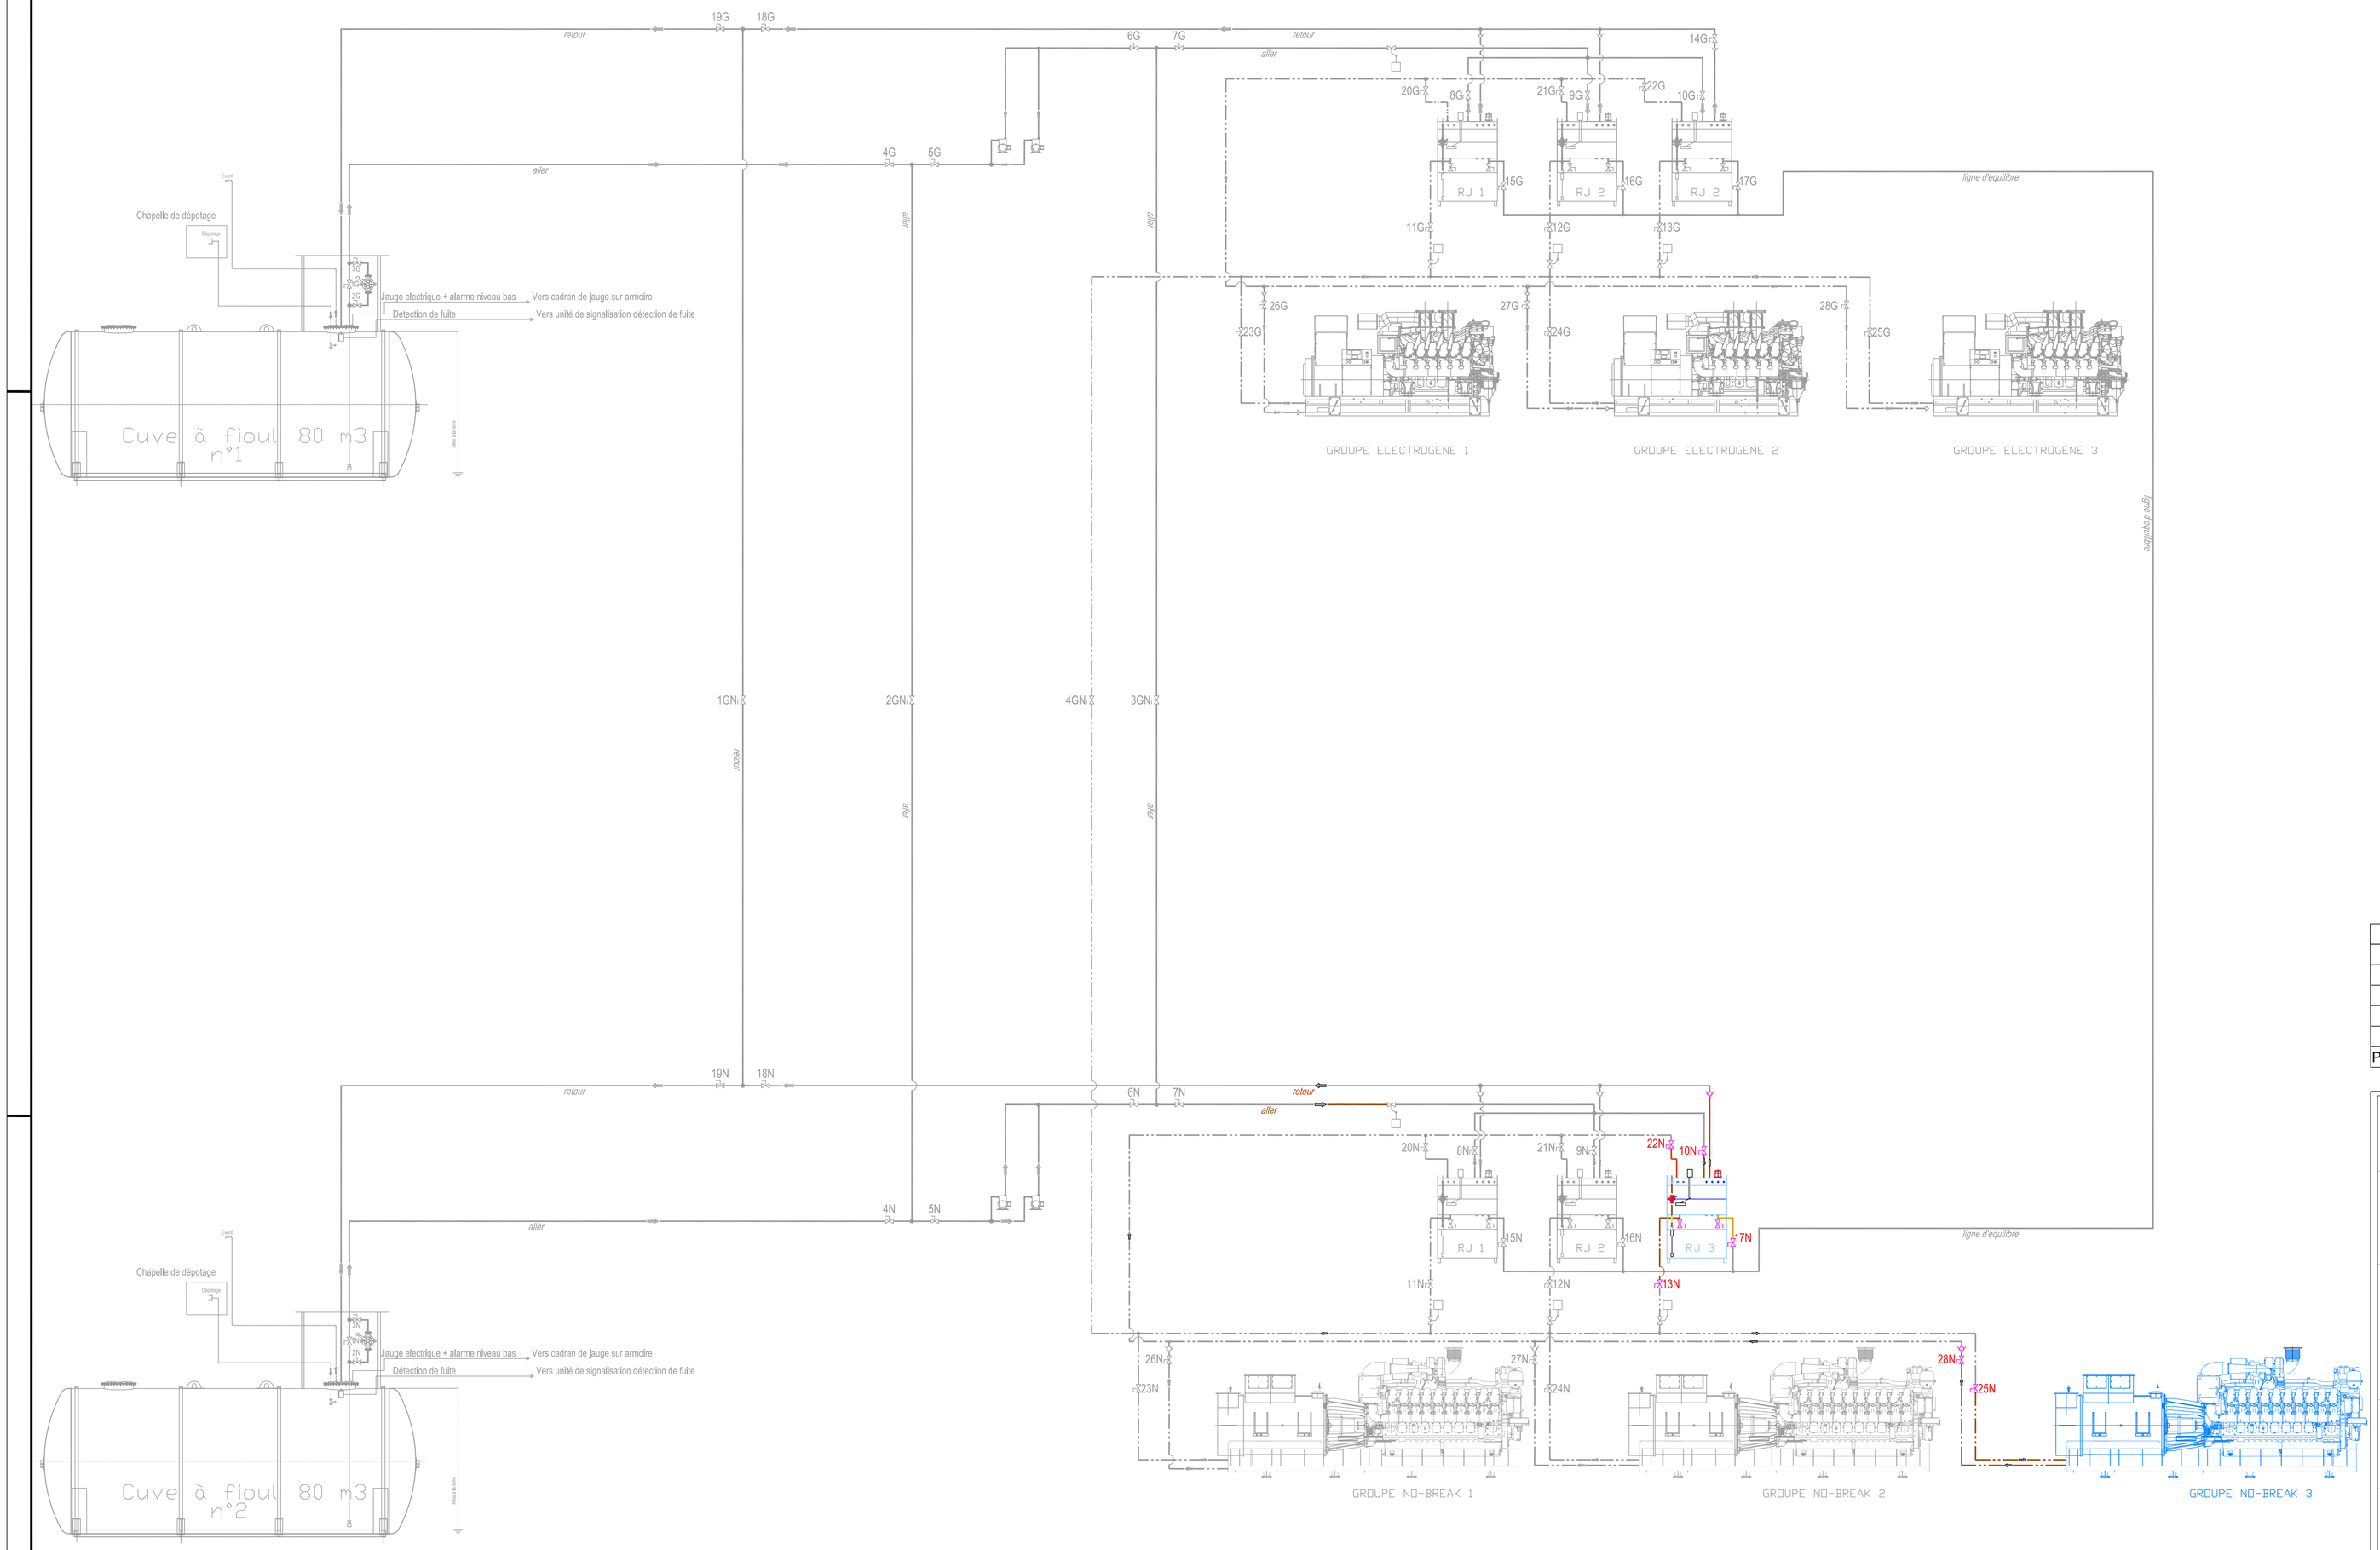

1G - Vanne bypass cuve
2G - Vanne bypass cuve
3G - Vanne bypass cuve
4G - Vanne barrage cuve n°1 'aspiration' avant pompes
5G - Vanne isolation remplissage RJ/GE
6G - Vanne barrage cuve n°1 'aspiration' apres pompes
7G - Vanne barrage centrale GE
8G - Vanne barrage RJ 1
9G - Vanne barrage RJ 2
10G - Vanne barrage RJ 3
11G - Vanne barrage RJ 1 vers collecteur 'aller'
12G - Vanne barrage RJ 2 vers collecteur 'aller'
13G - Vanne barrage RJ 3 vers collecteur 'aller'
14G - Vanne isolation 'retour' RJ 3
15G - Vanne ouverture/fermeture ligne équilibre RJ 1
16G - Vanne ouverture/fermeture ligne équilibre RJ 2
17G - Vanne ouverture/fermeture ligne équilibre RJ 3
18G - Vanne isolation 'retour' RJ/GE
19G - Vanne barrage 'retour' cuve n°1
20G - Vanne barrage RJ 1 du collecteur 'retour''
21G - Vanne barrage RJ 2 du collecteur 'retour'
22G - Vanne barrage RJ 3 du collecteur 'retour'
23G - Vanne barrage GE 1
24G - Vanne barrage GE 2
25G - Vanne barrage GE 3
26G - Vanne barrage sur 'retour fuel' GE 1
27G - Vanne barrage sur 'retour fuel' GE 2
28G - Vanne barrage sur 'retour fuel' GE 3

1N - Vanne bypass cuve
2N - Vanne bypass cuve
3N - Vanne bypass cuve
4N - Vanne barrage cuve n°4 'aspiration' avant pompes
5N - Vanne isolation remplissage RJ/No-Break
6N - Vanne barrage cuve n°2 'aspiration' apres pompes
7N - Vanne barrage centrale No-Break
8N - Vanne barrage RJ 1
9N - Vanne barrage RJ 2
10N - Vanne barrage RJ 3
11N - Vanne barrage RJ 1 vers collecteur 'aller'
12N - Vanne barrage RJ 2 vers collecteur 'aller'
13N - Vanne barrage RJ 3 vers collecteur 'aller'
14N - Vanne isolation 'retour' RJ 3
15N - Vanne ouverture/fermeture ligne équilibre RJ 1
16N - Vanne ouverture/fermeture ligne équilibre RJ 2
17N - Vanne ouverture/fermeture ligne équilibre RJ 3
18N - Vanne isolation 'retour' RJNo-BreakG
19N - Vanne barrage 'retour' cuve n°2
20N - Vanne barrage RJ 1 du collecteur 'retour''
21N - Vanne barrage RJ 2 du collecteur 'retour'
22N - Vanne barrage RJ 3 du collecteur 'retour'
23N - Vanne barrage No-Break 1
24N - Vanne barrage No-Break 2
25N - Vanne barrage No-Break 3
26N - Vanne barrage sur 'retour fuel' No-Break 1
27N - Vanne barrage sur 'retour fuel' No-Break 2
28N - Vanne barrage sur 'retour fuel' No-Break 3

1GN - Vanne bypass 'retour' cuves n°1/2
2GN - Vanne bypass 'aspiration' cuves n°1/2 avant pompes
3GN - Vanne bypass 'aspiration' cuves n°1/2 apres pompes
4GN - Vanne bypass 'aspiration' après RJ

DOE	R0	24/07/20	PHASE DOE	M.A	JF.P
EXE	0	07/08/19	Réalisation mesures conservatoire NB3	M.A	JF.P
DOE	R0	07/03/18	PHASE DOE	JF.P	T.A
EXE	0	12/09/17	Installation GER mesures conservatoires	JF.P	T.A
DOE	R0	10/06/09	RECOLEMENT	MS	FM
EXE	0	15/07/08	Création du document	MS	FM
PHASE	IND	DATE	MODIF	EDITE	VERIF

Maître d'Ouvrage
BOUYGUES TELECOM – DET

13 A 15, 13 AVENUE DU MARECHAL JUIN
92367 MEUDON LA FORET CEDEX

bouygues TELECOM

COORDINATION SPS

BUREAU VERITAS
IDF CTC POLE SPS
Immeuble Le Gaia
333 Avenue Georges Clemenceau
92000 Nanterre

CONTRÔLEUR TECHNIQUE

BUREAU VERITAS
Immeuble le Stratège
409 place Gustave COURBET
La Closerie Mont d'Est -CS90008
93194 NOISY-LE-GRAND CEDEX

ENTREPRISES

PHIBOR entreprises
Tél: 01 34 30 03 16 Fax: 01 34 40 05 18

AEEN
ENGINEERING - CONTRACTING DES ENERGIES NOUVELLES
21 rue Balthazar
20, avenue de l'Ile-de-France
95310 Saint-Ouen l'Aumône
Adresse postale
B.P. 70026
95070 Cergy-Pontoise Cedex
Tél: 01 34 40 05 16 Fax: 01 34 40 05 18

GROUPEMENT PHIBOR/AEEN

Maître d'œuvre

DELIA CONCEPT
82 rue Monceau
75 008 PARIS

TECHNOPOLE

AUGMENTATION DE PUISSANCE

LOT GE
GROUPE ELECTROGENE

CENTRALE PRODUCTION D'ENERGIE
REALISATION MESURES CONSERVATOIRES NB3

SYNOPTIQUE FIOUL

Indice	Date	Modifications	Ems par	Verifié par
R0	24/07/2020	DOE REALISATION MC NB3	AEEN	PHIBOR
0	07/08/2019	PREMIERE DIFFUSION	AEEN	PHIBOR

Responsable Maître d'Ouvrage
David TRANCHARD
Responsable Maître d'Œuvre
S DELISLE

TEC	AEE	DOE	GE	S03	Z6	SYN	1200